


图例	说明
1	道路
2	围墙
3	建筑
4	绿地
5	水体
6	其他

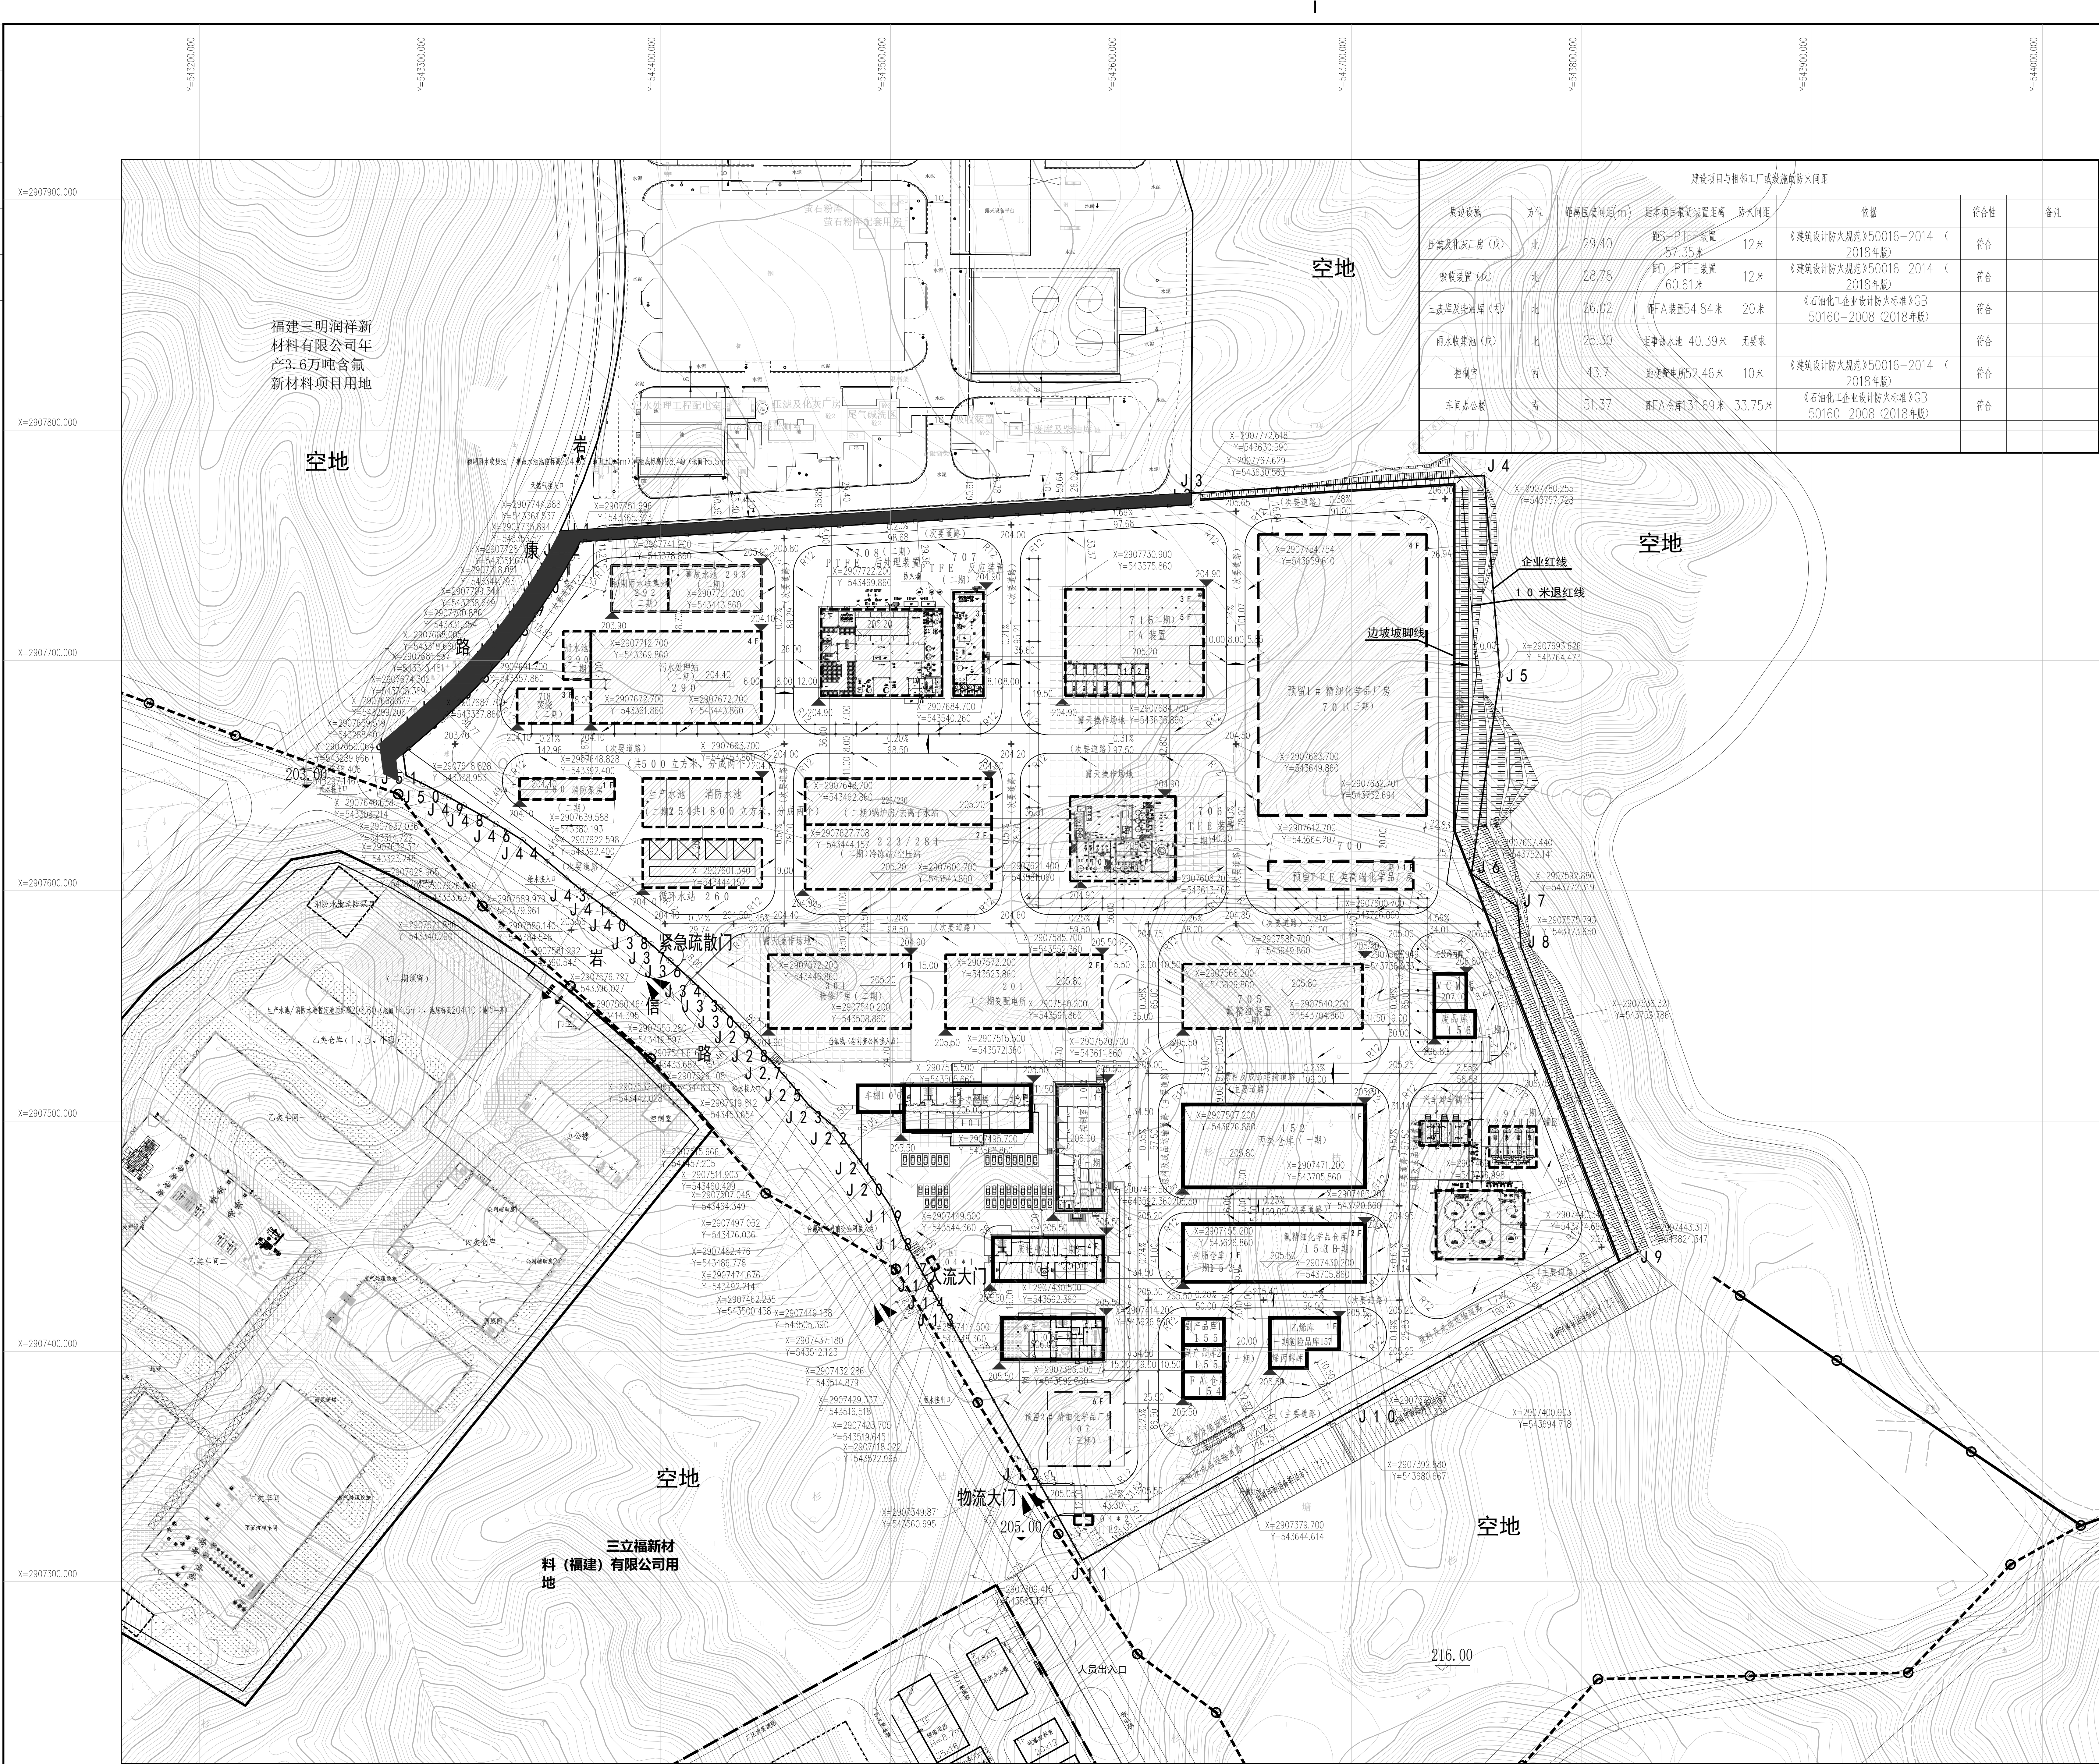

设施名称	方位	距离(米)	备注	符合性	备注
消防设施	北	29.40	距S-PTT北装置57.35米	12米	《建筑设计防火规范》50016-2014 (2018年版)
消防设施	北	28.78	距D-PTT北装置60.61米	12米	《建筑设计防火规范》50016-2014 (2018年版)
消防设施	北	26.02	距A装置54.84米	20米	《石油化工企业设计防火标准》GB 50160-2008 (2018年版)
雨水收集池	北	25.30	距事故水池40.39米	无要求	
控制室	西	43.7	距变电所52.46米	10米	《建筑设计防火规范》50016-2014 (2018年版)
车间办公楼	南	51.37	距A装置31.69米	33.75米	《石油化工企业设计防火标准》GB 50160-2008 (2018年版)

图例			
1	道路	2	围墙
3	建筑	4	绿地
5	水体	6	其他

序号	图例编号	建(构)物名称	耐火等级	生产类别	建筑高度(m)	层数	占地面积(m²)	建筑面积(m²)	计容建筑面积(m²)	备注
1	101	综合办公楼	二级	丙	19.2	4F	1116.60	4380.00	4380.00	建筑物
2	102	中央控制室	二级	丙	19.2	1F	1177.90	1177.90	1177.90	建筑物
3	103	质检中心	二级	丙	18.9	4F	931.23	3780.72	3780.72	建筑物
4	105	餐厅	二级	丙	5.7	1F	808.86	808.86	808.86	建筑物
5	152	丙类仓库	二级	丙	10.50	1F	2844.00	2844.00	5688.00	建筑物
6	153A	树脂仓库	二级	丙	10.40	1F	775.00	775.00	1550.00	建筑物
7	153B	树脂仓库	二级	丙	10.40	2F	1200.00	2400.00	2400.00	建筑物
8	154	FA仓库	二级	乙	9.20	1F	216.00	216.00	432.00	建筑物
9	155A	副产品1	二级	乙	9.20	1F	216.00	216.00	432.00	建筑物
10	155B	副产品2	二级	乙	9.20	1F	216.00	216.00	432.00	建筑物
11	156	成品库(VCM库)	二级	甲	9.20	1F	426.00	426.00	852.00	建筑物
12	157	危险品库(乙炔库)	二级	甲	9.20	1F	540.00	540.00	1080.00	建筑物
合计							1069.99	17780.48	23013.48	

序号	图例编号	建(构)物名称	耐火等级	生产类别	建筑高度(m)	层数	占地面积(m²)	建筑面积(m²)	计容建筑面积(m²)	备注
1	104+1	门卫1	二级	丙	4	1F	18.00	18.00	18.00	建筑物
2	104+2	门卫2	二级	丙	4	1F	32.00	32.00	32.00	建筑物
3	106	车棚	二级	丙	5.15	1F	232.00	161.00	161.00	建筑物
4	705	氟精制装置	二级	甲	16.8	1F	2184.00	2184.00	6552.00	构筑物
5	706	TFE装置	二级	甲	—	—	1320.00	3554.00	3554.00	构筑物
6	707	PTFE反应装置	二级	甲	16.5	3F	615.60	1907.00	1907.00	构筑物
7	708	PTFE后处理装置	二级	丁	13.5	2F	2033.00	4162.00	4162.00	建筑物
8	715	FA装置	二级	甲	23.8	5F	2772.00	10983.6	10983.6	建筑物
9	161	汽车衡及值班室	二级	丁	4.00	1F	150.00	150.00	150.00	建筑物
10	201	变电所	二级	丙	8.1	2F	2176.00	4352.00	4352.00	构筑物
11	301	检修厂房	二级	丁	8.2	1F	1984.00	1984.00	3968.00	建筑物
12	223/235	冷冻站/空压站	二级	戊	18	2F	2268.00	4536.00	6804.00	建筑物
13	225/235	锅炉房/空压站	二级	丁	12	2F	1620.00	3240.00	3240.00	建筑物
14	250	消防泵房	二级	戊	6	1F	480.00	480.00	480.00	构筑物
15	251	生产水池及消防水池	二级	戊	—	—	1000.00	—	1000.00	构筑物
16	260	循环水池	二级	戊	—	—	1000.00	—	1000.00	构筑物
17	290	污水处理站	二级	戊	12.00	4F	3286.00	5920.00	5920.00	建/构筑物
18	292/293	初期雨水收集池/事故池	二级	戊	—	—	1300.00	—	1300.00	构筑物
19	718	焚烧	二级	丁	9	3F	360.00	1080.00	1080.00	建筑物
20	191	R22/HF罐区	二级	戊	—	—	500.00	—	500.00	构筑物
21	168	罐区	二级	戊	—	—	1150.00	—	1150.00	构筑物
22	—	管廊	—	—	—	—	3712.50	—	7425.00	构筑物
23	—	汽车加水棚	—	—	—	—	1099.00	—	1099.00	构筑物
合计							31292.10	44743.60	66837.60	

序号	图例编号	建(构)物名称	耐火等级	生产类别	建筑高度(m)	层数	占地面积(m²)	建筑面积(m²)	计容建筑面积(m²)	备注
1	700	预留PTFE类高端化学品厂房	二级	甲	8.2	1F	756.00	756.00	1512.00	建筑物
2	701	预留PTFE类高端化学品厂房	二级	丙	23.8	4F	8920.40	33933.00	38933.00	建筑物
3	107	预留2#精制化学品厂房	二级	丙	23.6	6F	678.00	5268.00	5268.00	建筑物
合计							10554.40	39927.00	45283.00	
总计							52316.09	102451.08	135134.08	

注：建筑层数超8米的部分双倍计容。						
主要规划经济技术指标表						
序号	分 项	一期数值	二期数值	三期数值	全厂数值	备注
1	规划总用地面积 (㎡)	145925.93				
2	建设用地面积 (㎡)	145925.93				
3	建筑物总占地面积 (㎡)	10469.59	41292.10	10554.40	52316.09	
4	建筑物基底占地面积 (㎡)	17780.48	34743.60	39927.00	102451.08	
其中	地上建筑面积 (㎡)	17780.48	44743.60	39927.00	102451.08	
	半地下建筑面积 (㎡)	—	—	—	—	
	地下建筑面积 (㎡)	0.00	—	—	0.00	
	计容建筑面积 (㎡)	23013.48	66837.60	45283.00	135134.08	
	绿化用地面积 (㎡)	—	—	—	14590.42	
	道路广场用地面积 (㎡)	—	—	—	7289.84	
	露天操作场地面积 (㎡)	—	—	—	6209.58	
	建筑系数 (%)	—	—	—	40.11	
	建筑密度 (%)	—	—	—	31.42	
	11	工厂容积率	—	—	—	0.93
12	绿地率 (%)	—	—	—	10.00	
13	办公研发及生活服务配套设施用地面积占总用地面积比例 (%)	—	—	—	6.90	
14	办公研发及生活服务配套设施用地建筑占地面积占总用地面积比例 (%)	—	—	—	10.06	
15	标准小汽车停车位 (辆)	—	—	—	44	

说明

1. 本图是根据业主提供的“年产5000吨有机氟产品项目建设用地规划许可附图2000.dwg及布设图区已批项目平面图工程2000(1).dwg”进行设计的。
2. 设计依据依据：《石油化学工业设计防火标准》GB 50160-2008 (2018年版)
3. 《建筑设计防火规范》50016-2014 (2018年版)
4. 本图采用2000国家大地坐标系，高程采用1985国家高程基准。
5. 水池未注明的均指池外壁，本图所述建筑坐标指建筑红线交点坐标，道路坐标指中心坐标。
6. 图中长度及高度单位均以米计。
7. 厂区东侧由用地红线让10米的范围用以修建土墙及护坡，具体做法详见市政相关图纸。

甲级第A11003031号
施工图出图专用章
蓝星工程有限公司




注：建筑层高8米的部分双倍计容积率		主要规划技术指标表				
序号	分 项	一期数值	二期数值	三期数值	全 厂 数值	备注
1	规划总用地面积 (m ²)		145925.93			
2	建设用地的面积 (m ²)	40756.68	85279.19	19892.06	145925.93	
3	建构物占地总面积 (m ²)	10497.22	39946.81	10882.06	52316.09	
4	建筑物占地面积 (m ²)	18775.72	35669.54	48005.82	102451.08	
5	地上建筑面积 (m ²)	18775.72	35669.54	48005.82	102451.08	
6	地下建筑面积 (m ²)					
7	地下建筑面积 (m ²)	0.00	0.00	0.00	0.00	
8	计容积率面积 (m ²)	23281.97	63160.79	48691.32	135148.08	
9	绿化用地面积 (m ²)	3564.29	7747.03	8757.40	145925.93	
10	道路广场用地面积 (m ²)	24423.17	41351.77	7034.90	72809.84	
11	露天操作场地用地面积 (m ²)	0.00	6206.58	0.00	6206.58	
12	建筑系数 (%)				40.10	
13	建筑密度 (%)				31.22	
14	厂 容 积 率				0.93	
15	绿地率 (%)				10.00	
16	行政办公及生产服务设施用地面积 (m ²)	10069.72	0.00	0.00	10069.72	
17	行政办公及生产服务设施用地面积占总面积比例 (%)				6.96	
18	行政办公及生产服务设施建筑面积 (m ²)	10596.37	0.00	0.00	10596.37	
19	行政办公及生产服务设施建筑面积占总建筑面积比例 (%)				10.34	
20	标准小汽车停车位 (辆)				44	

1. 本图是根据业主提供的“年产15000吨有机玻璃产品项目建设用地规划许可证附2000.dwg及番禺新区已批项目平面国土局2000(1).dwg”进行设计的。

2. 设计依据依据：
《建筑防火通用规范》GB 55037-2022
《石油化工企业设计防火规范》GB 50160-2008（2018年版）
《建筑设计防火规范》GB 50016-2014（2018年版）
《化工企业总图运输设计规范》GB 50489-2009

3. 本图采用2000国家大地坐标系，高程采用1985国家高程基准。

4. 水沟采用坐标法，道路中心线采用坐标法，建筑红线采用坐标法，道路坐标按路中心线坐标，图中标注的建筑尺寸及间距均以建筑物外角点为起止点。

5. 图中未定事项，以有关部门审批为准。


6. 厂区东侧由用地红线退让10米的范围用以修建持土墙及护坡，具体做法详见市政相关图纸。

项目负责人	李伟	杨	建设单位	福建亿合汇科技有限公司
专业负责人	李伟	李江	设计专业	总图专业
BLUESTAR 蓝星工程有限公司				


第 1 张 共 6 张

- 1、建施05中, ~~2/4~~ ~~1/4~~ ~~3~~ ④- 轴处杂物间旁增加消防井、配电室增设门、办公室改为新风机房, 见详图如下。
- 2、建施05中, ④ ⑤ ~~6~~ 轴处台阶、坡道调整, 见详图如下。
- 3、建施06中, 房间功能调整, 见详图如下。
- 4、建施07中, 局部房间功能调整⑤⑦ 轴楼板加洞, 见详图如下。
- 5、建施08中, 增加排风竖井、管道竖井, 见详图如下。

后附修改图1张

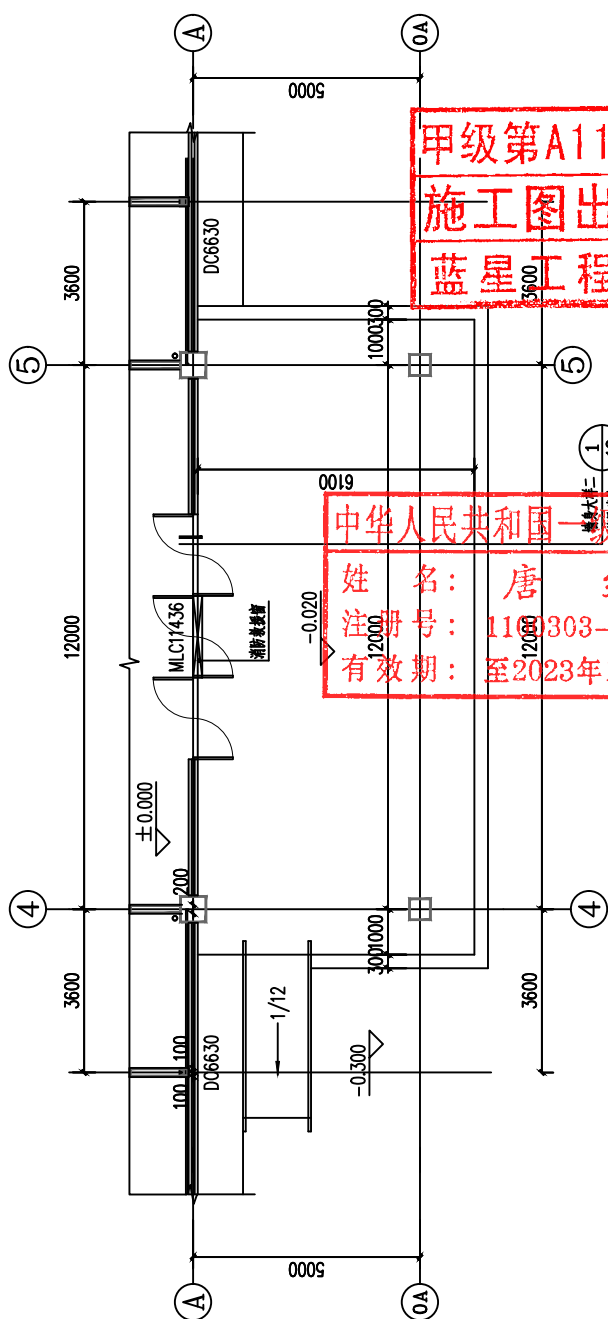


一层局部平面图一 1:100
(变更前)

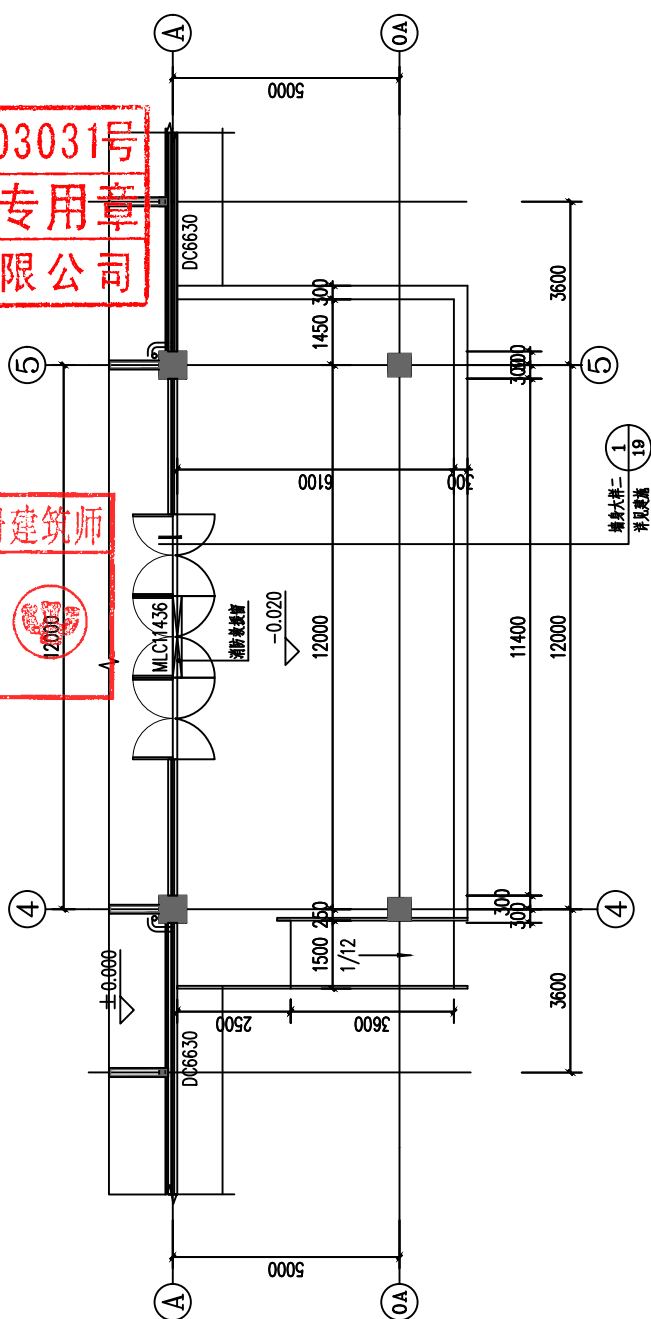


一层局部平面图一 1:100
(变更后)

2023年10月23日

委托方	福建台氟化工科技有限公司	工程名称	福建台氟化工科技有限公司年产15000吨有机氟产品工程			
设计或变更 原因/依据	施工图审查意见修改(101-综合办公楼)	设计编号	21A15S			
		通知单编号	SJXG-01			
是否影响开发报建、销售、交付		☐ 是	☒ 否	是否影响造价	☐ 是	☒ 否

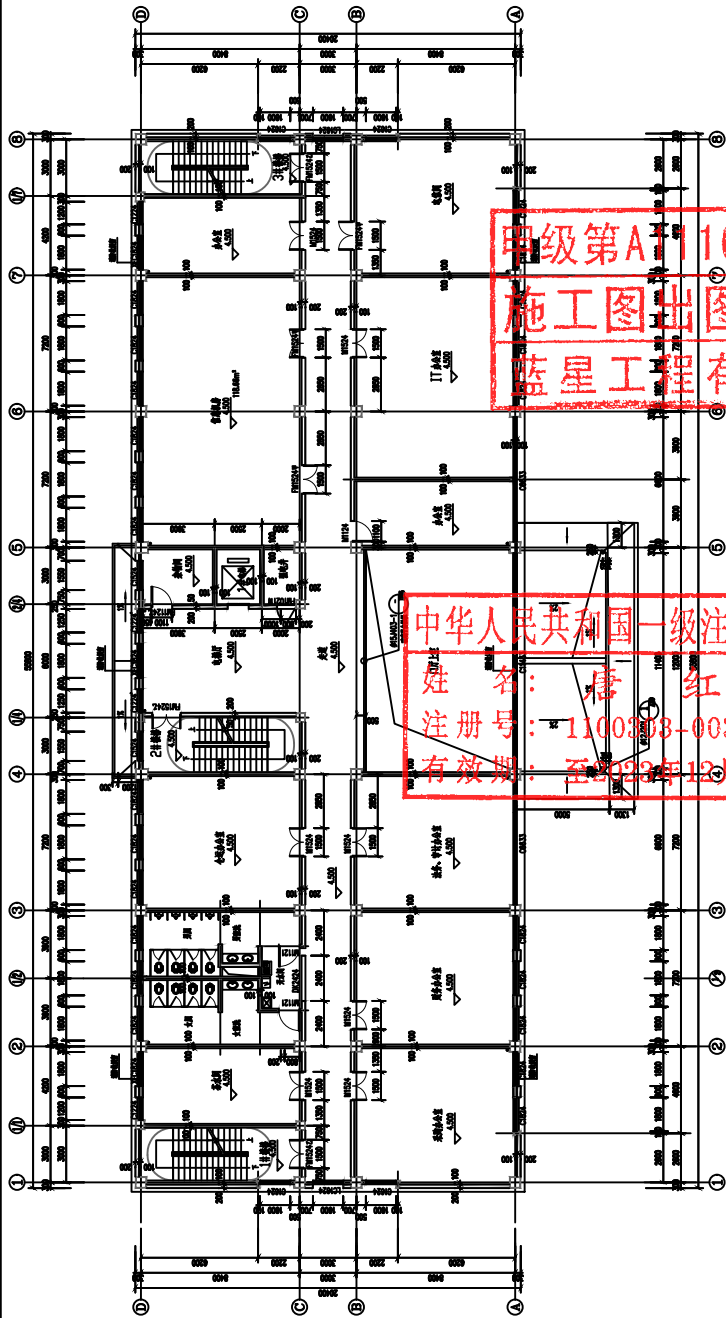

二层平面图三 1:100
(变更前)

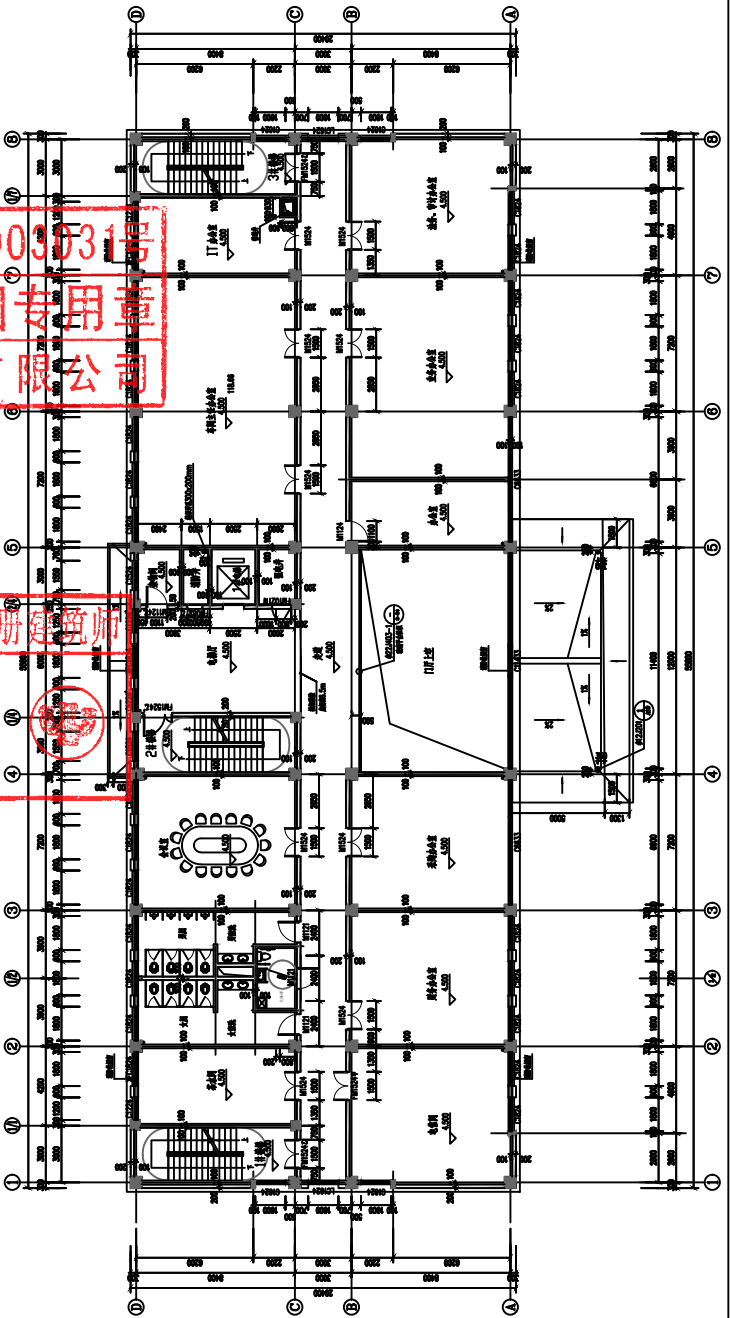


二层平面图三 1:100
(变更后)

其它专业负责人会签	工艺	管道	结构	给排水	电气	暖通	
设计人	张道全	专业负责人/校核人	唐红	审核人/审定人	唐红	签收	

2023年10月23日



委托方	福建台氟化工科技有限公司	工程名称	福建台氟化工科技有限公司年产15000吨有机氟产品工程			
设计或变更 原因/依据	施工图审查意见修改(101-综合办公楼)	设计编号	21A15S			
		通知单编号	SJXG-01			
是否影响开发报建、销售、交付		☐ 是	☒ 否	是否影响造价	☐ 是	☒ 否

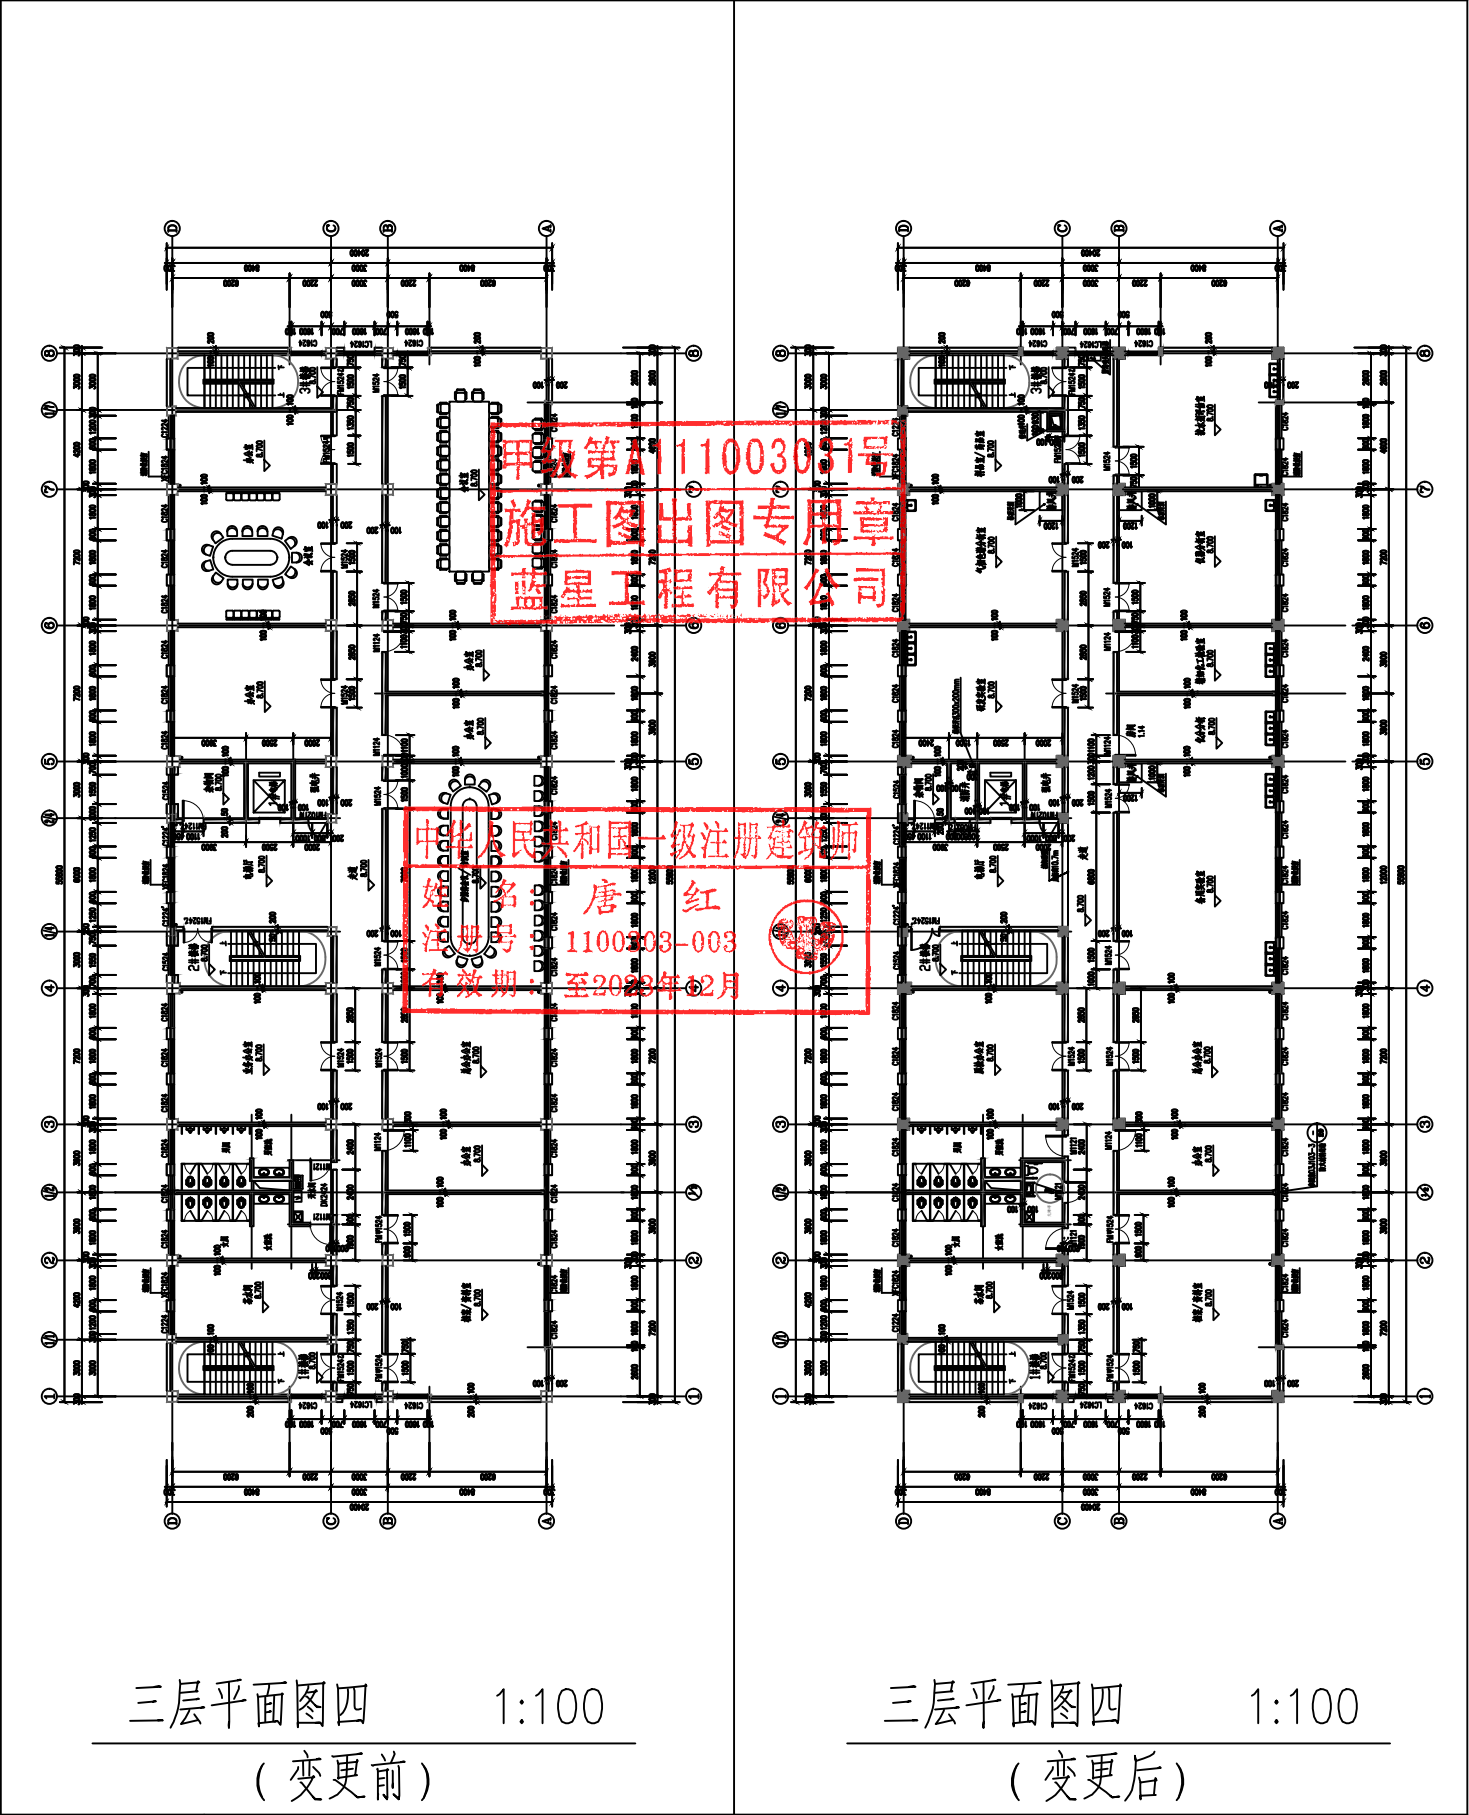

其它专业负责人会签	工艺	管道	结构	给排水	电气	暖通	
设计人	张德全	专业负责人/校核人	唐红	审核人/审定人	唐红	签收	


2023年10月23日

委托方	福建台氟化工科技有限公司	工程名称	福建台氟化工科技有限公司年产15000吨有机氟产品工程		
设计或变更 原因/依据	施工图审查意见修改(101-综合办公楼)	设计编号		21A15S	
		通知单编号		SJXG-01	
是否影响开发报建、销售、交付		☐ 是	☒ 否	是否影响造价	
		☐ 是	☒ 否		

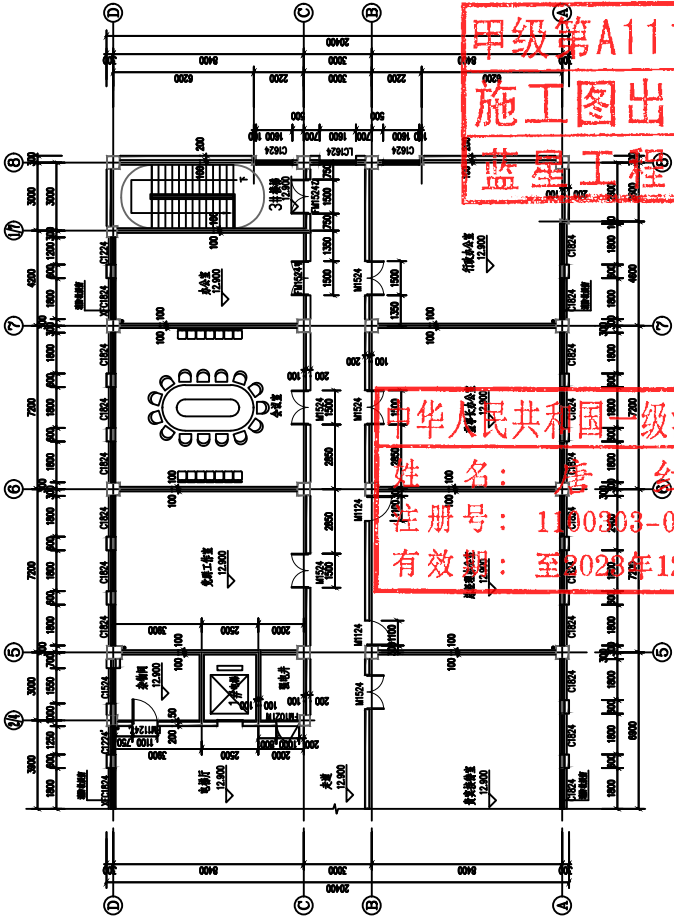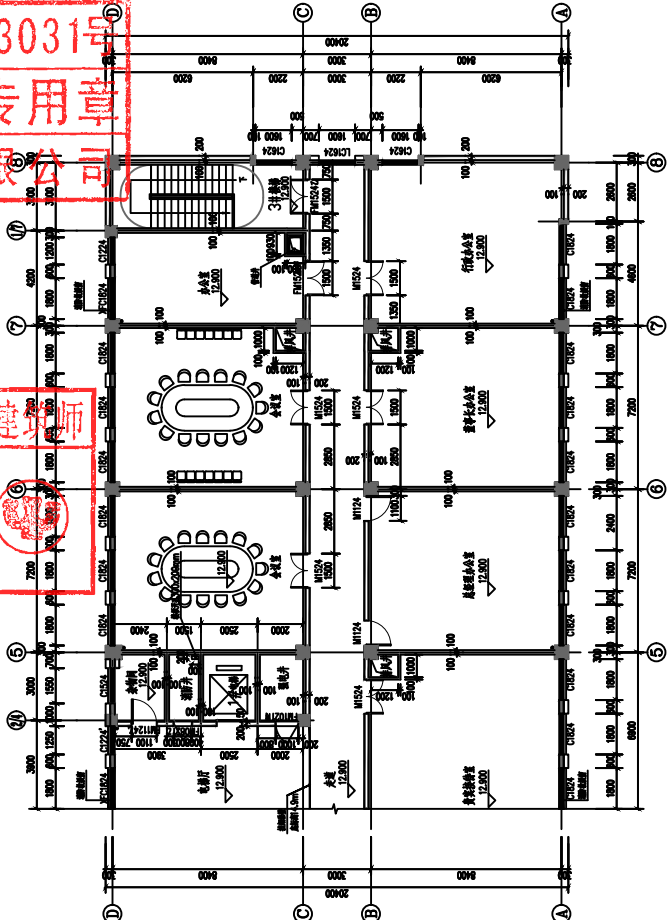					
四层局部平面图五 1:100 (变更前)			四层局部平面图五 1:100 (变更后)		

其它专业负责人会签	工艺	管道	结构	给排水	电气	暖通	
设计人	张德全	专业负责人/校核人	唐红	审核人/审定人	唐红	签收	

委托方	福建台氟化工科技有限公司	工程名称	福建台氟化工科技有限公司年产15000吨有机氟产品工程		
设计或变更 原因/依据	施工图审查意见修改(101-综合办公楼)			设计编号	21A15S
				通知单编号	SJXG-01
是否影响开发报建、销售、交付			是否影响造价		

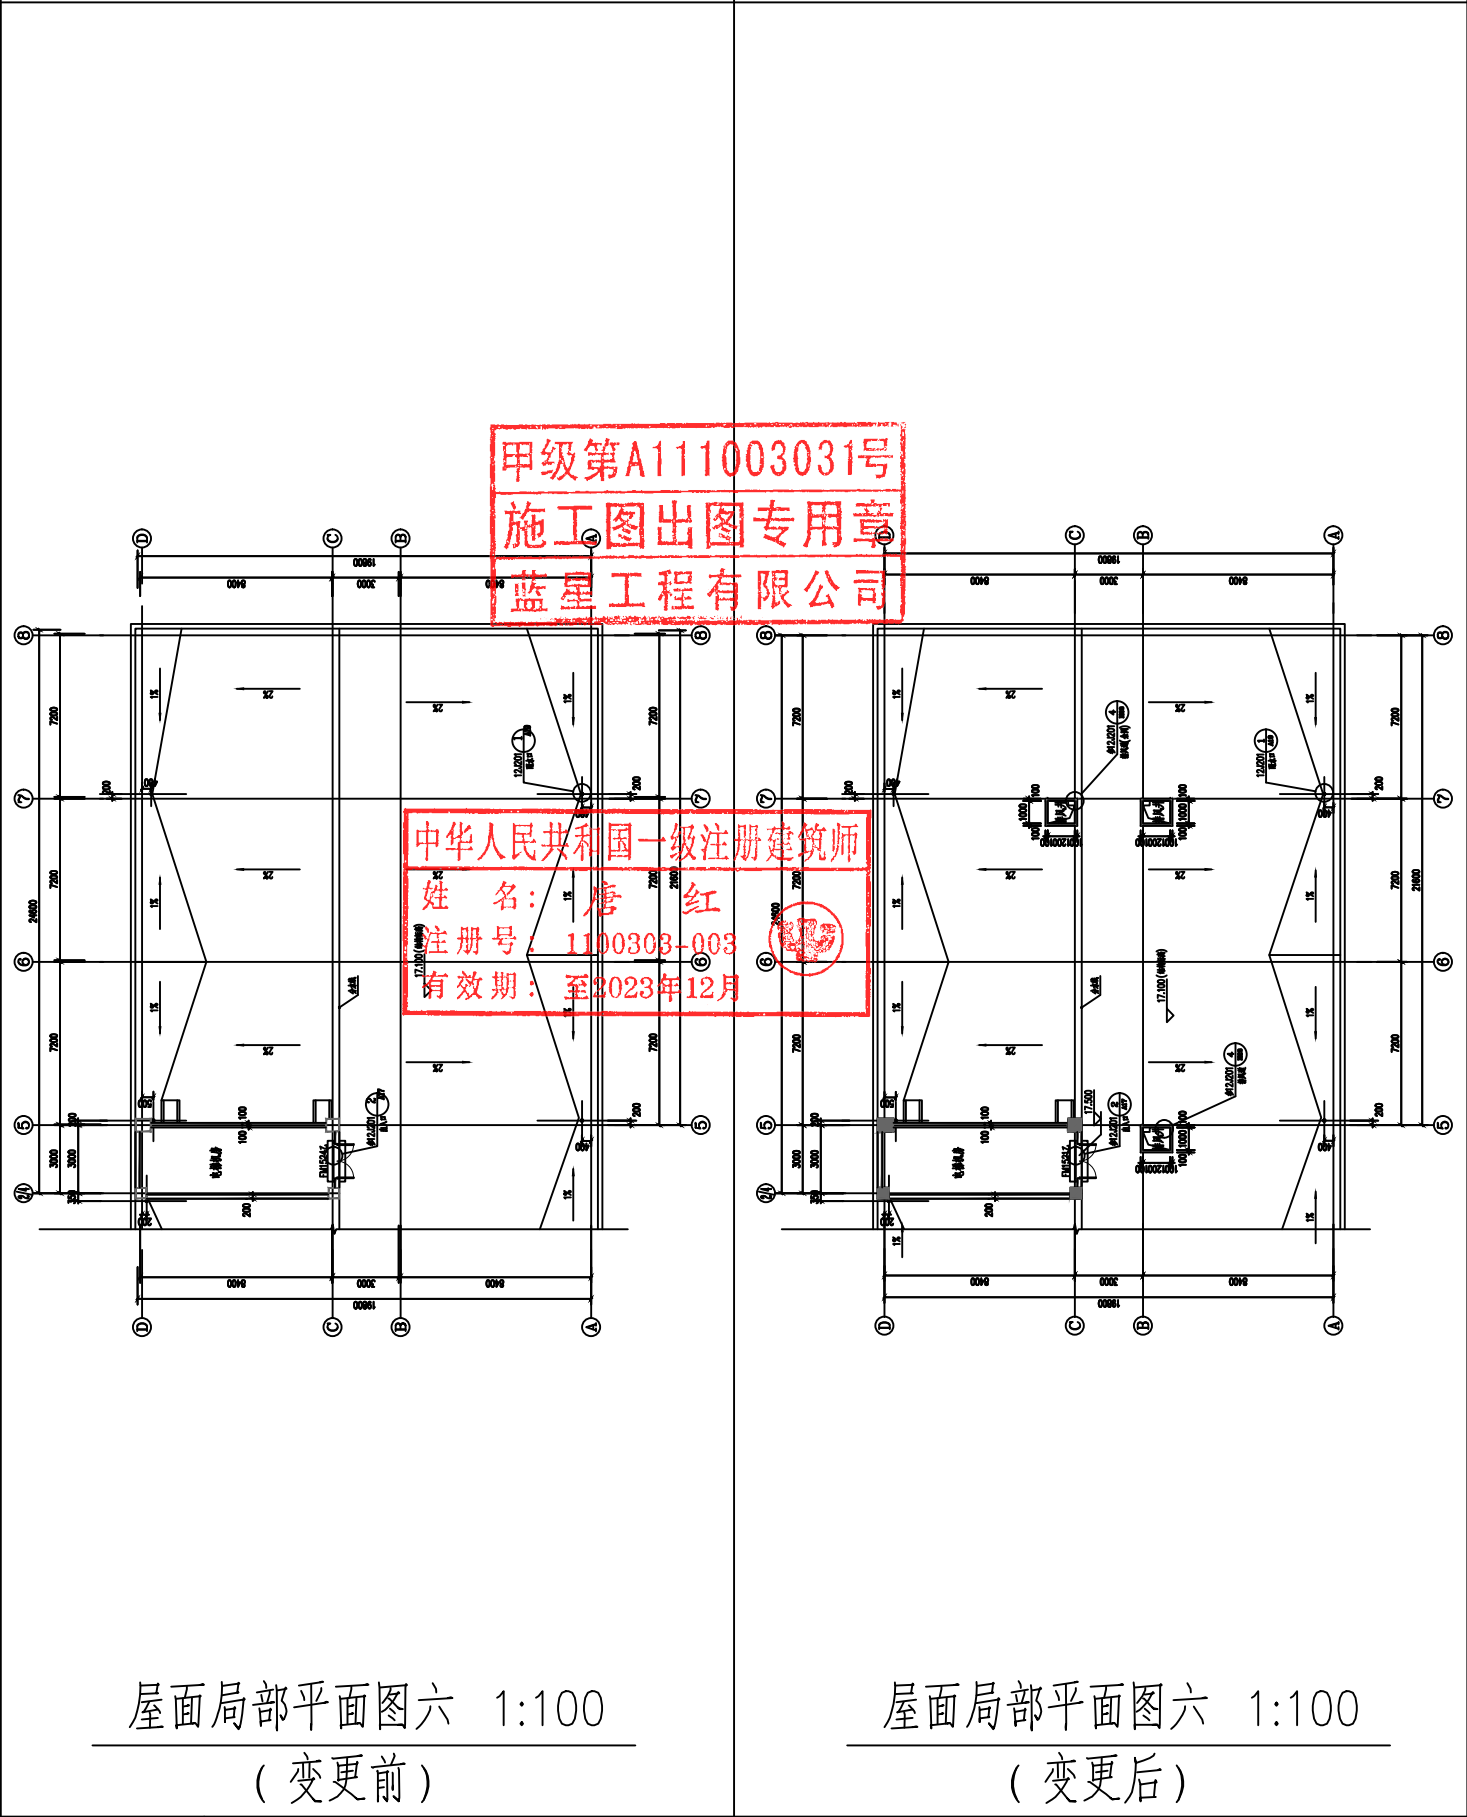


其它专业负责人会签	工艺	管道	结构	给排水	电气	暖通	
设计人	张德全	专业负责人/校核人	唐红	审核人/审定人	唐红	签收	


委托方	福建台氟化工科技有限公司	工程名称	福建台氟化工科技有限公司年产15000吨有机氟产品工程(餐厅)		
设计或变更 原因/依据	甲方及图审意见修改(105-餐厅)			设计编号	21A15S
				通知单编号	SJXG-01
是否影响开发报建、销售、交付 ☐ 是 ☒ 否			是否影响造价 ☐ 是 ☒ 否		

- 1、餐厅建施AR02-006V01中,轴线1~3处因房间建筑面积超过120平方米,增设一个疏散门,门窗编号由原来C6524变为C6524',具体详见下图一。
- 2、餐厅建施AR02-007V01中,轴线1~3处因房间建筑面积超过120平方米,增设一个疏散门,由原来窗户变成门联窗,具体详见下图二。
- 3、餐厅建施AR02-006V01中,轴线5~7处因更衣浴室流线不合理而调整墙体及更衣柜布置,具体详见下图三。

甲级第A111003031号
施工图出图专用章
蓝星工程有限公司

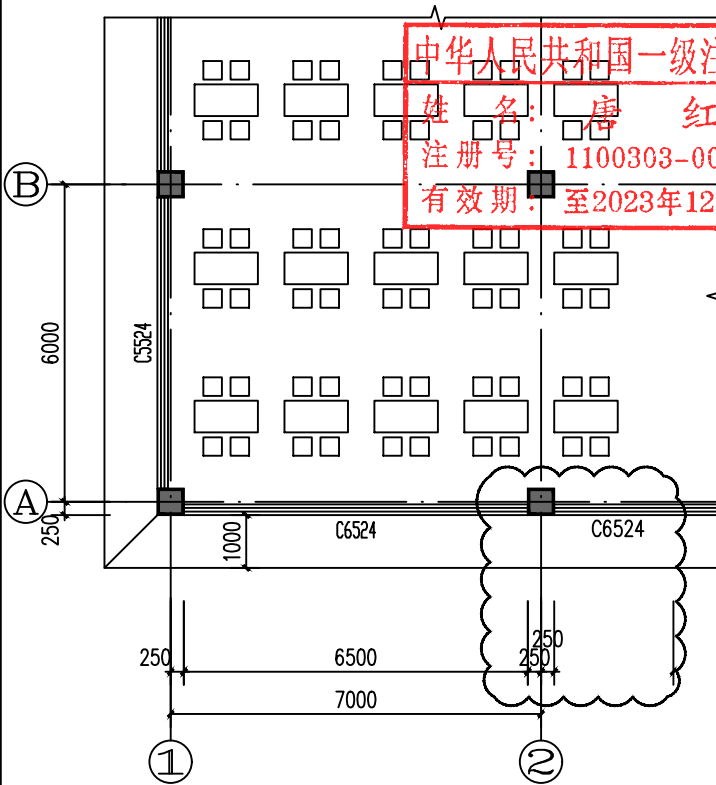

一层局部平面图一 1:100
(变更前)

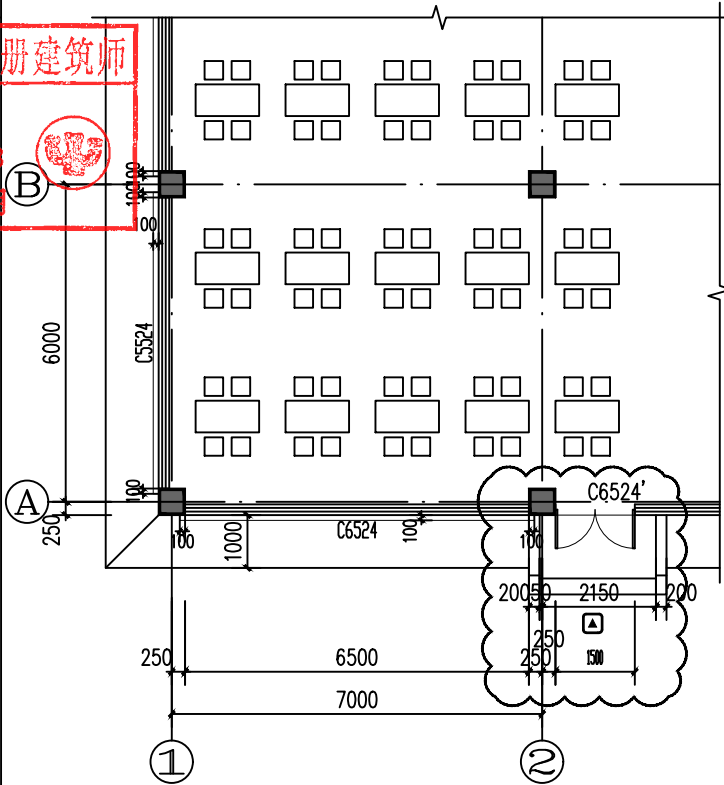





一层局部平面图一 1:100
(变更后)

其它专业负责人会签	工艺	管道	结构	给排水	电气	暖通
设计人	张浩	专业负责人/校核人	唐红	审核人/审定人	唐红	签收

2023年10月23日

第 2 张 共 2 张

- 1、餐厅施建AR02-006V01中,轴线1~3处因房间建筑面积超过120平方米,增设一个疏散门,门窗编号由原来C6524变为C6524',具体详见下图一。
- 2、餐厅施建AR02-007V01中,轴线1~3处因房间建筑面积超过120平方米,增设一个疏散门,由原来窗户变成门联窗,具体详见下图二。
- 3、餐厅施建AR02-006V01中,轴线5~7处因更衣浴室流线不合理而调整墙体及更衣柜布置,具体详见下图三。

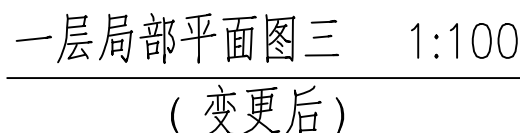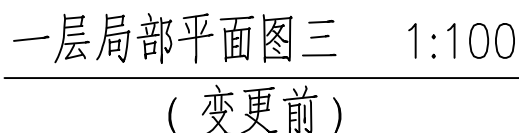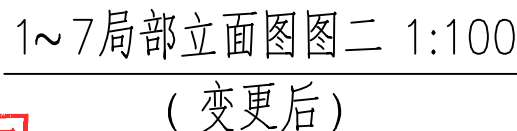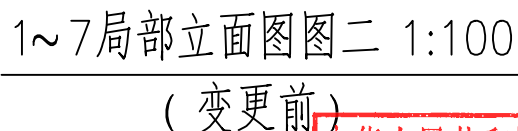


2023年10月23日

蓝星工程有限公司 工程设计/修改通知单

第 1 张 共 4 张

委托方	福建台氟化工科技有限公司	工程名称	福建台氟化工科技有限公司年产15000吨有机氟产品工程(树脂仓库/氟精细化学品库)				
设计或变更 原因/依据	图审意见修改(153AB-树脂仓库/氟精细化学品库)	设计编号	21A15S				
		通知单编号	SJXG-01				
是否影响开发报建、销售、交付		☐ 是	☒ 否	是否影响造价		☐ 是	☒ 否

- 1、树脂仓库建施AR02-004V01中，楼梯间应直通室外，不应经过仓库区，故增设疏散门M1224，窗户由原来C3434改为C3034，并修改楼梯布置，具体详见下图一。
- 2、树脂仓库建施AR02-005V01中，楼梯间增设疏散门，相应二层平面修改楼梯布置及补加雨棚布置，具体详见下图二。
- 3、树脂仓库建施AR02-006V01中，楼梯间增设疏散门，相应调整立面图，具体详见下图三及图四。

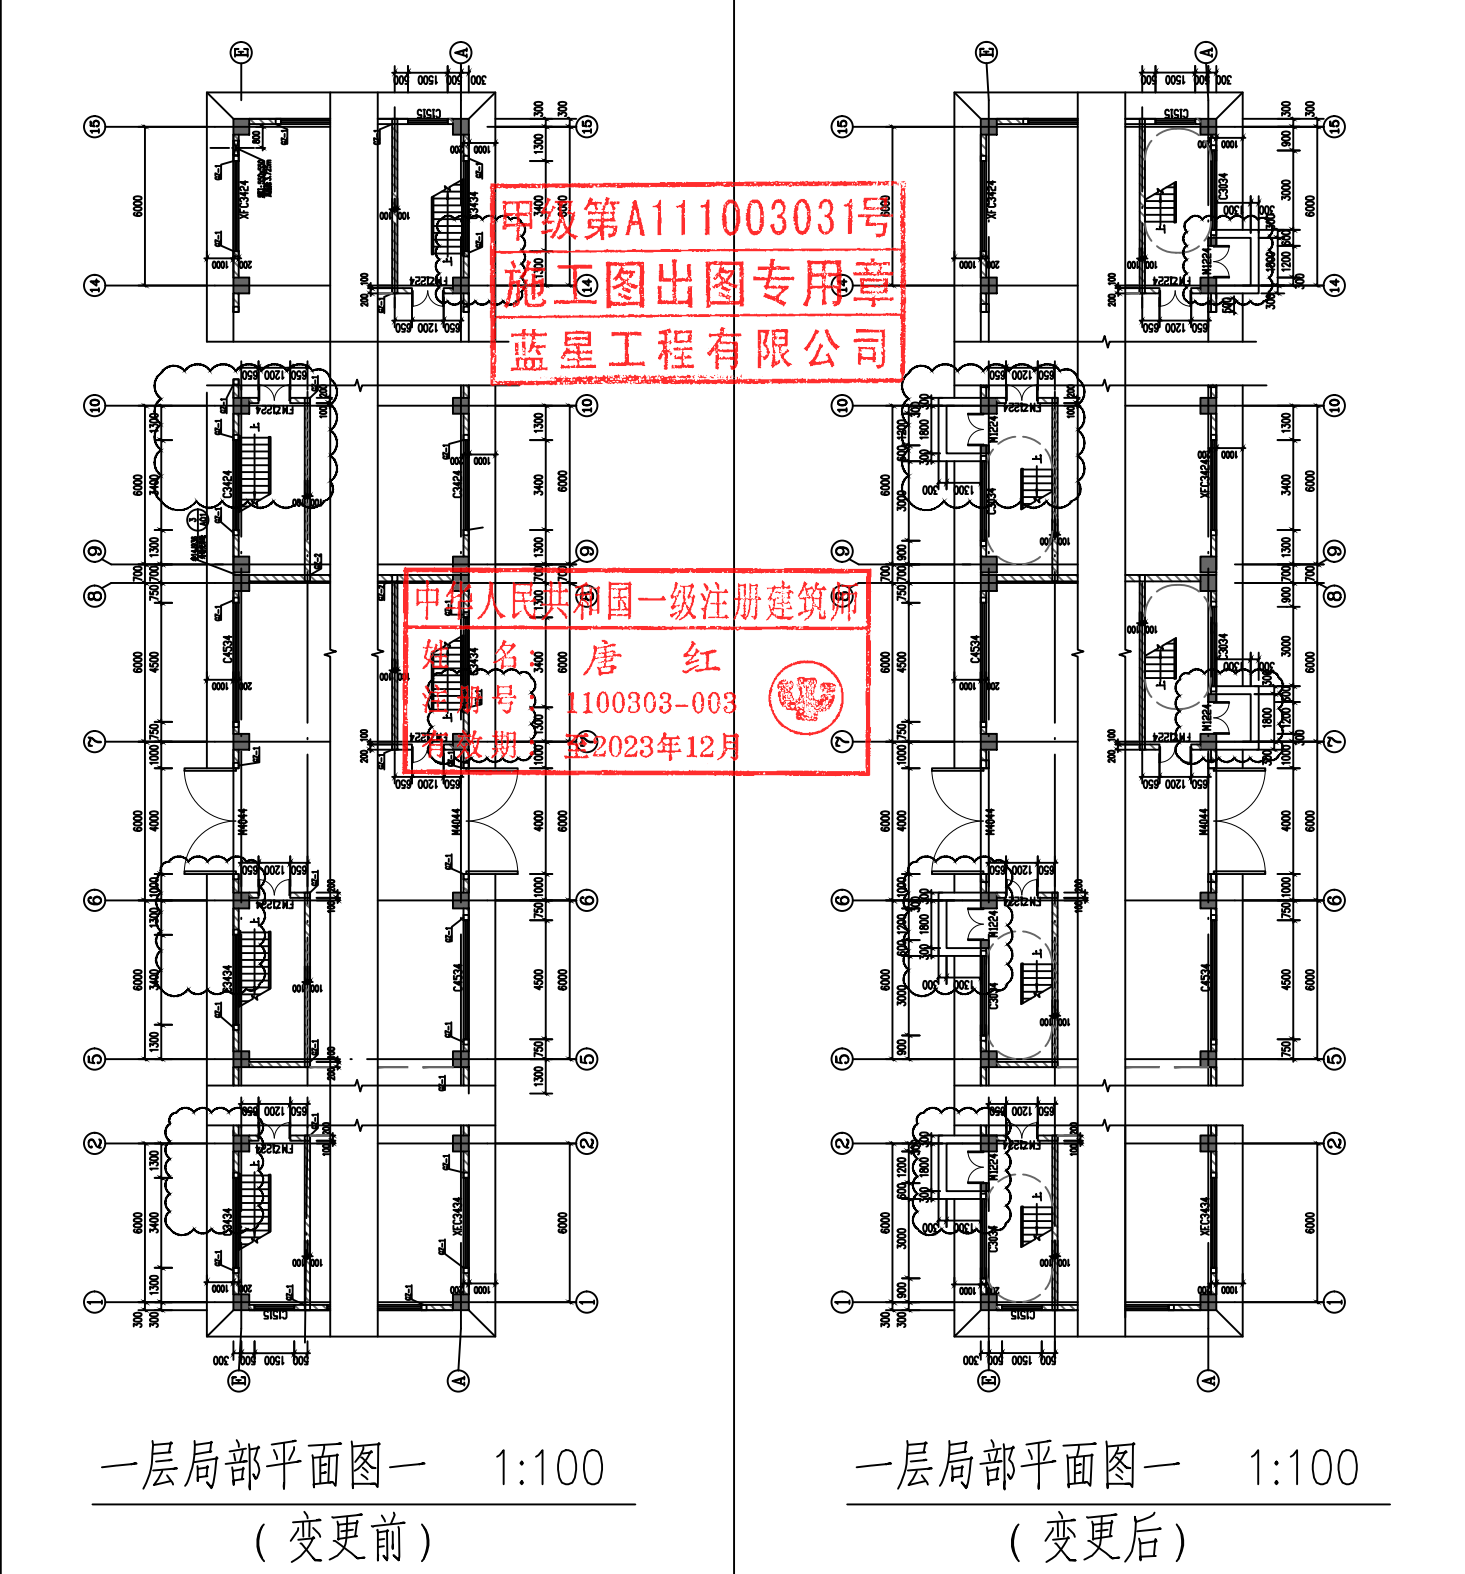

其它专业负责人会签	工艺	管道	结构	给排水	电气	暖通
设计人	唐红	专业负责人/校核人	唐红	审核人/审定人	唐红	签收

2023年10月23日


蓝星工程有限公司 工程设计/修改通知单

第 2 张 共 4 张

委托方	福建台氟化工科技有限公司	工程名称	福建台氟化工科技有限公司年产15000吨有机氟产品工程（树脂仓库/氟精细化学品仓库）
设计或变更 原因/依据	图审意见修改(153AB-树脂仓库/氟精细化学品库)	设计编号	21A15S
		通知单编号	SJXG-01

是否影响开发报建、销售、交付 ☐ 是 ☒ 否 是否影响造价 ☐ 是 ☒ 否

- 1、树脂仓库建施AR02-004V01中，楼梯间应直通室外，不应经过仓库区，故增设疏散门M1224，窗户由原来C3434改为C3034，并修改楼梯布置，具体详见下图一。
- 2、树脂仓库建施AR02-005V01中，楼梯间增设疏散门，相应二层平面修改楼梯布置及补加雨棚布置，具体详见下图二。
- 3、树脂仓库建施AR02-006V01中，楼梯间增设疏散门，相应调整立面图，具体详见下图三及图四。

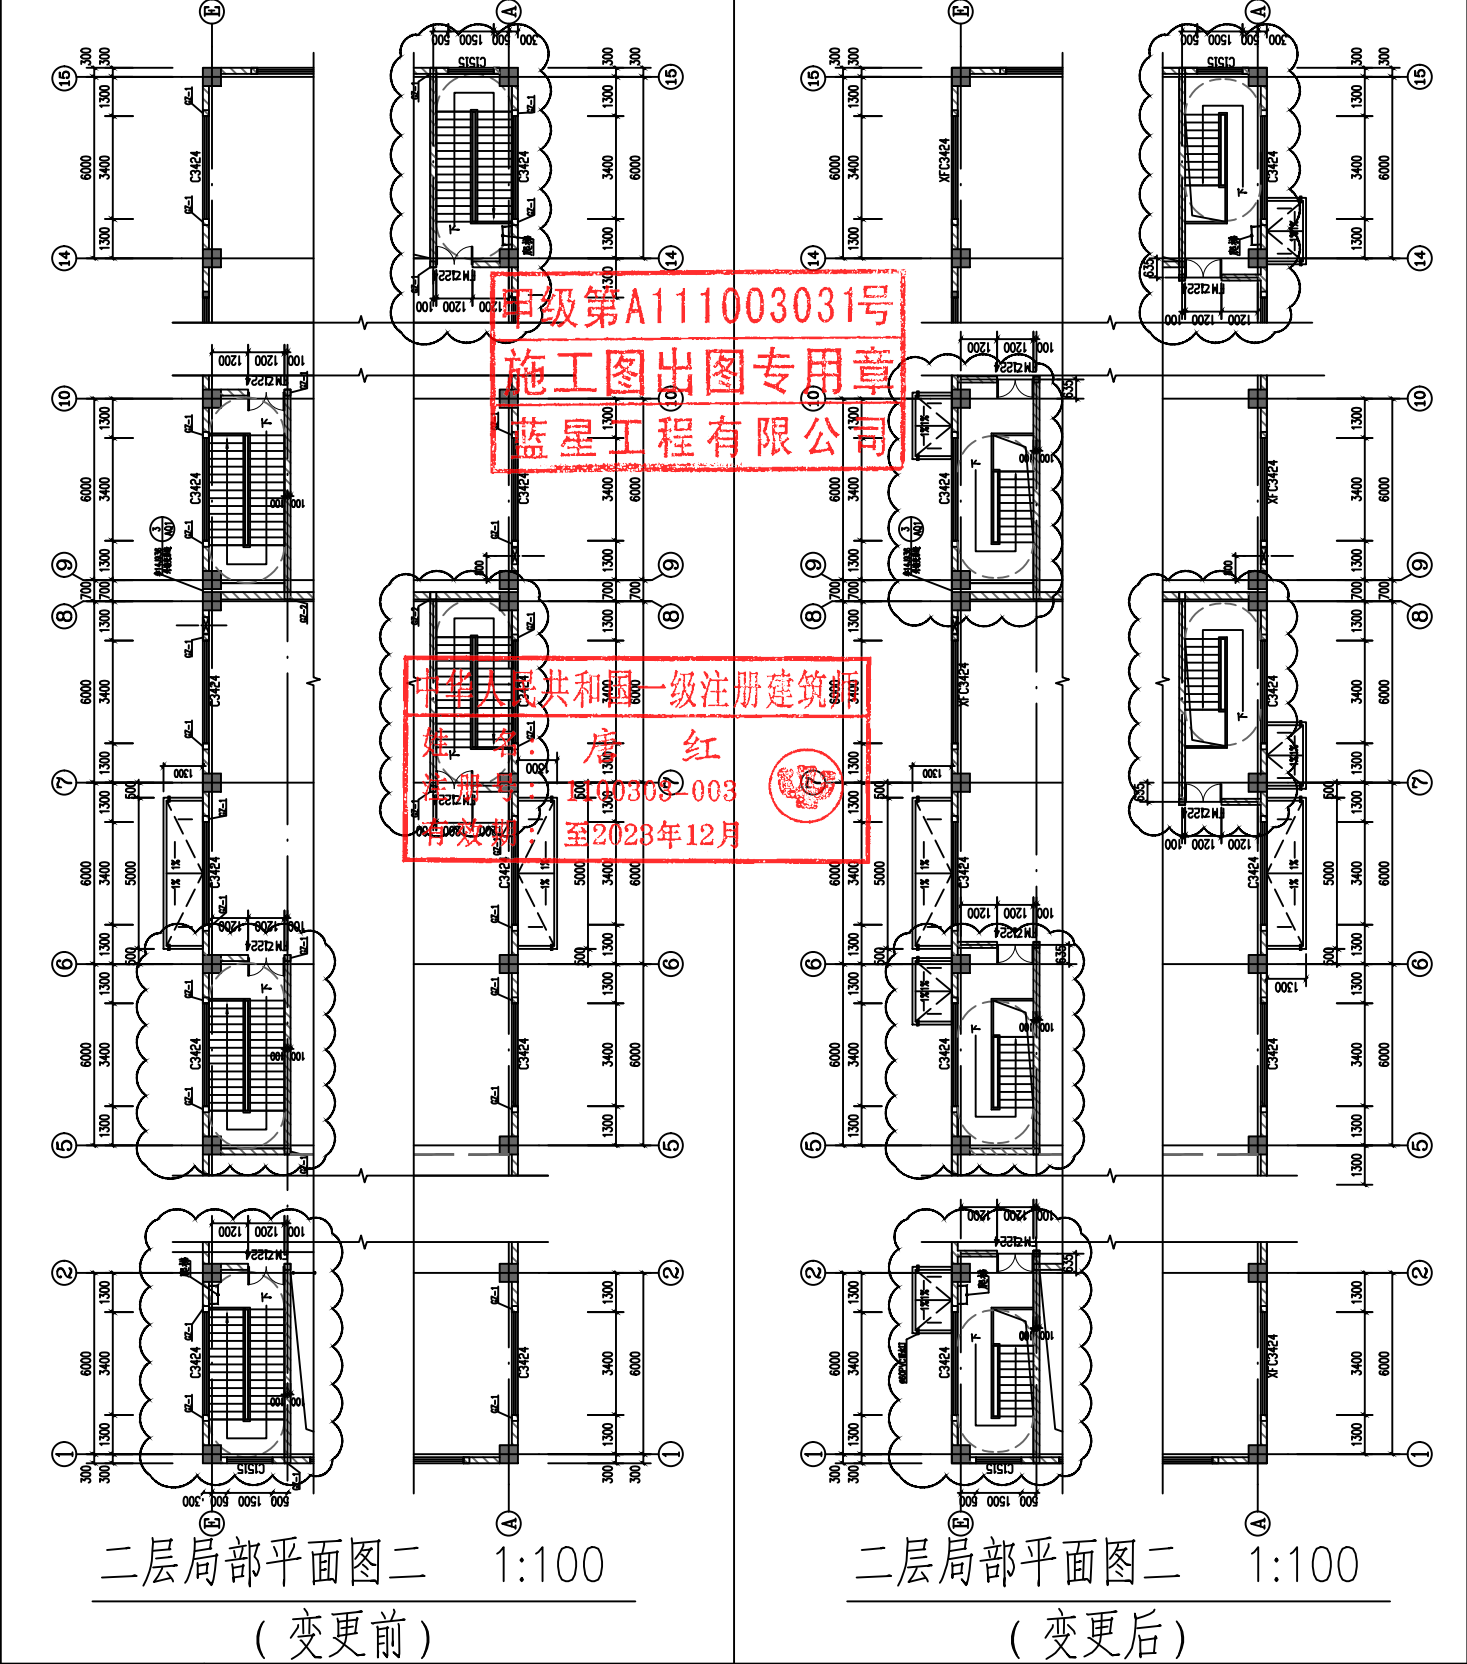

其它专业负责人会签	工艺	管道	结构	给排水	电气	暖通
设计人	唐红	专业负责人/校核人	唐红	审核人/审定人	唐红	签收

2023年10月23日


蓝星工程有限公司 工程设计/修改通知单

第 3 张 共 4 张


委托方	福建台氟化工科技有限公司	工程名称	福建台氟化工科技有限公司年产15000吨有机氟产品工程(树脂仓库/氟精细化学品仓库)	
设计或变更 原因/依据	图审意见修改(153AB-树脂仓库/氟精细化学品库)	设计编号	21A15S	
		通知单编号	SJXG-01	

是否影响开发报建、销售、交付 ☐ 是 ☒ 否 是否影响造价 ☐ 是 ☒ 否

- 1、树脂仓库建施AR02-004V01中，楼梯间应直通室外，不应经过仓库区，故增设疏散门M1224，窗户由原来C3434改为C3034，并修改楼梯布置，具体详见下图一。
- 2、树脂仓库建施AR02-005V01中，楼梯间增设疏散门，相应二层平面修改楼梯布置及补加雨棚布置，具体详见下图二。
- 3、树脂仓库建施AR02-006V01中，楼梯间增设疏散门，相应调整立面图，具体详见下图三及图四。

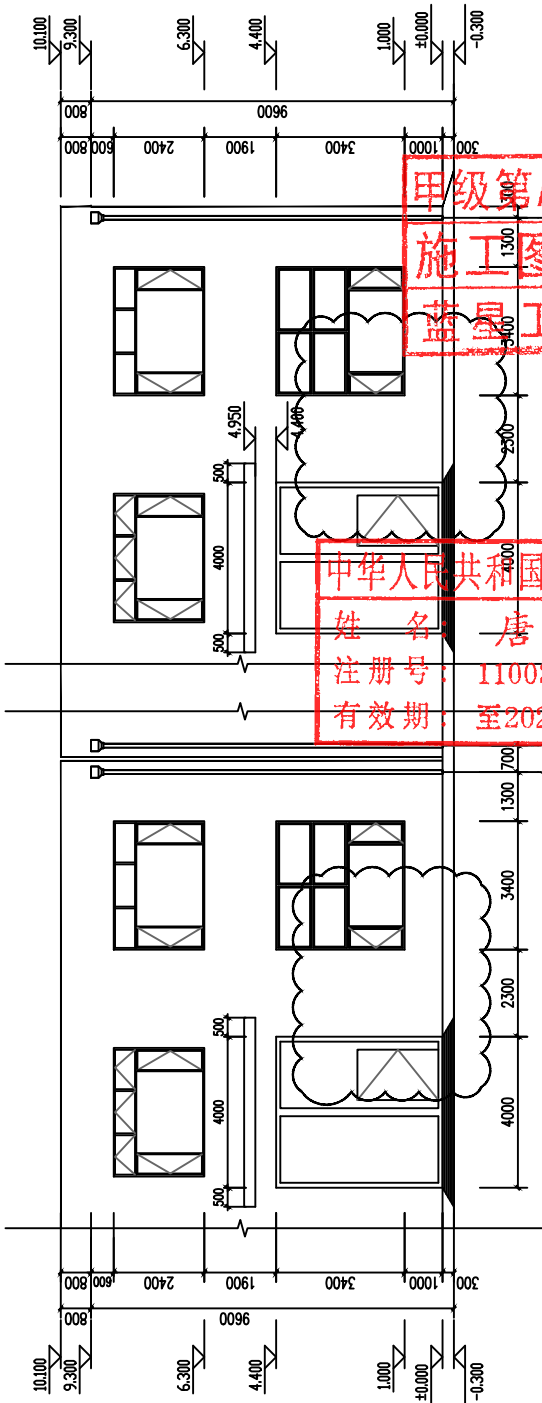

1~15局部立面图三 1:100
(变更前)

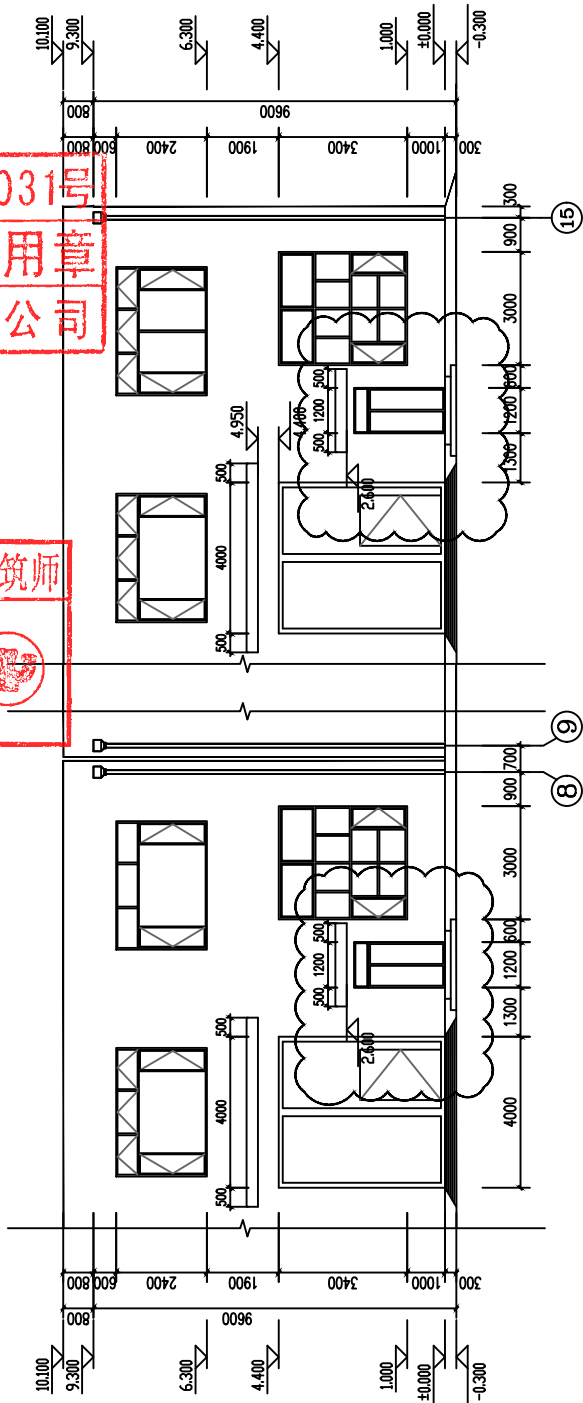


1~15局部立面图三 1:100
(变更后)

其它专业负责人会签	工艺	管道	结构	给排水	电气	暖通
设计人	唐红	专业负责人/校核人	唐红	审核人/审定人	唐红	签收

2023年10月23日

委托方	福建台氟化工科技有限公司	工程名称	福建台氟化工科技有限公司年产15000吨有机氟产品工程（树脂仓库/氟精细化学品仓库）		
设计或变更 原因/依据	图审意见修改(153AB—树脂仓库/氟精细化学品库)	设计编号	21A15S		
		通知单编号	SJXG-01		
是否影响开发报建、销售、交付		☐ 是 ☒ 否	是否影响造价		☐ 是 ☒ 否

- 1、树脂仓库建施AR02-004V01中，楼梯间应直通室外，不应经过仓库区，故增设疏散门M1224，窗户由原来C3434改为C3034，并修改楼梯布置，具体详见下图一。
- 2、树脂仓库建施AR02-005V01中，楼梯间增设疏散门，相应二层平面修改楼梯布置及补加雨棚布置，具体详见下图二。
- 3、树脂仓库建施AR02-006V01中，楼梯间增设疏散门，相应调整立面图，具体详见下图三及图四。

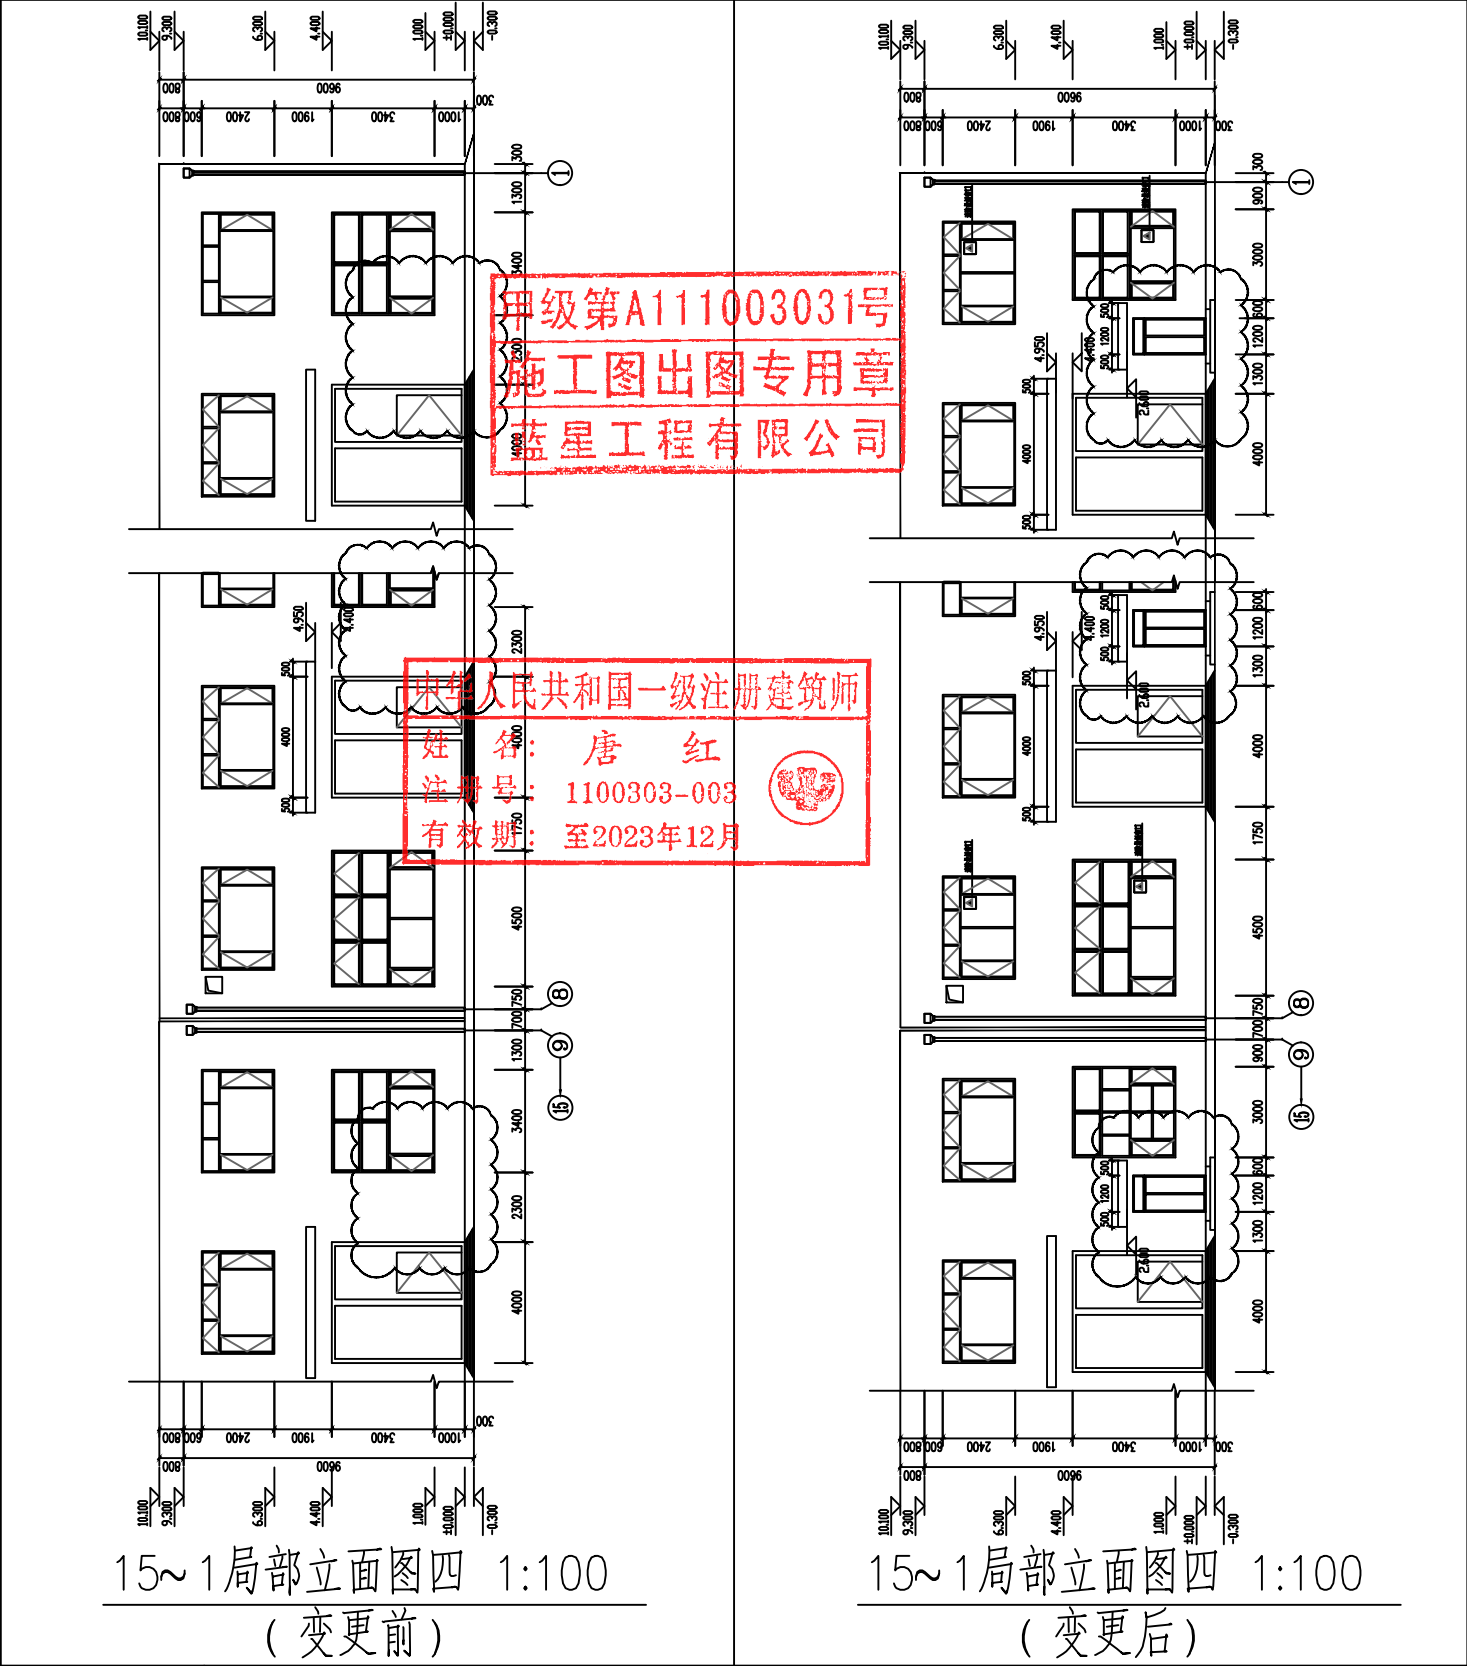

其它专业负责人会签	工艺	管道	结构	给排水	电气	暖通
设计人	唐红	专业负责人/校核人	唐红	审核人/审定人	唐红	签收

2023年10月23日